$S_{с/углов}$ = 31,81 м²
$S_{помещений}$ = 749,54 м²
$S_{л/клеток}$ = 48,16 м²
$S_{балконов}$ = 23,71 м²
$S_{лифтов}$ = 39,18 м²
$S_{коридоров}$ = 247,82 м²
$S_{общая\ помещений}$ = 1140,22 м²

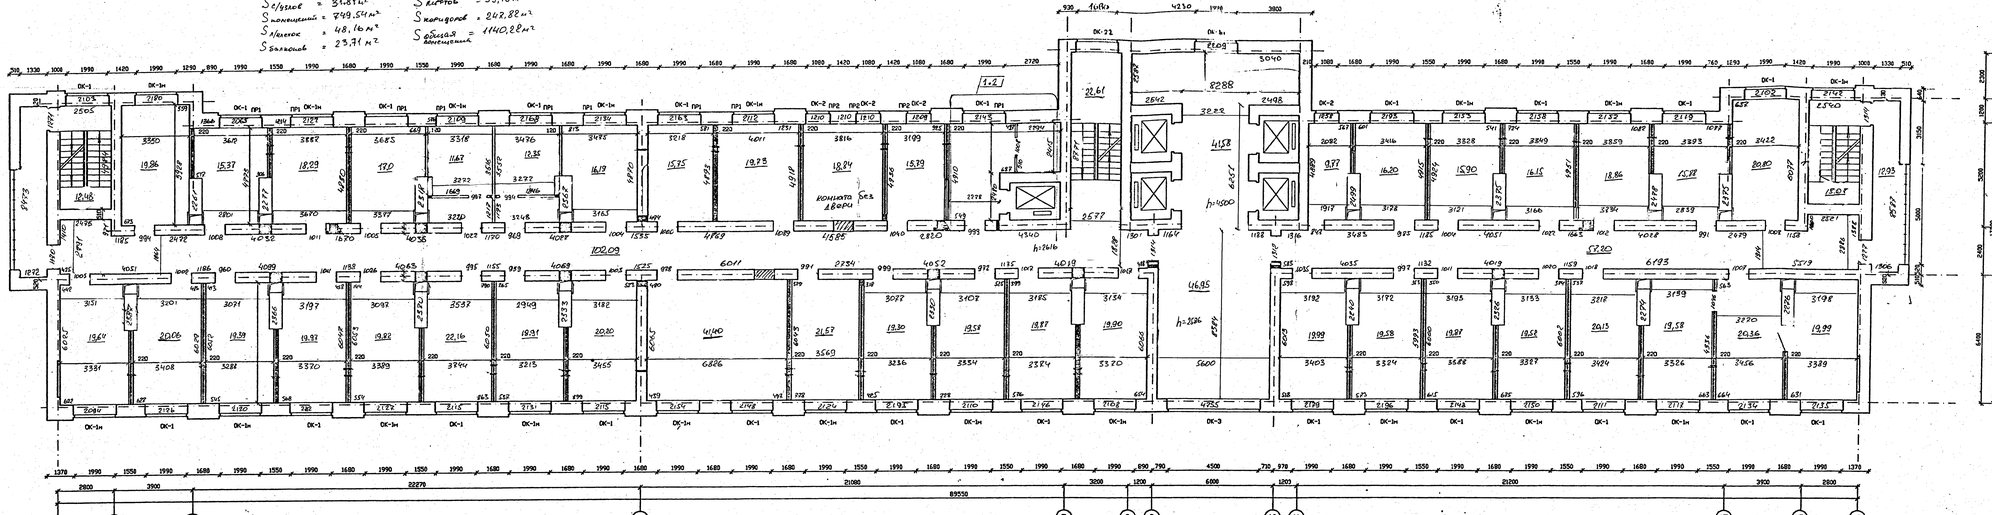

ЭКСПЛИКАЦИЯ ПОМЕЩЕНИЙ

N пом.	НАИМЕНОВАНИЕ	ПЛОЩАДЬ М2	N пом.	НАИМЕНОВАНИЕ	ПЛОЩАДЬ М2
	Служба ОМР и ГО			Отдел борьбы с преступностью	
1203	Кабинет начальника ОМР и ГО	19.94		в сфере экономики	
1204	Кабинет инспектора ОМР и ГО	16.96;15.38	1214	Кабинет начальника ОБЭП	19.32
	Спецотдел		1213	Кабинет заместителя начальника ОБЭП	19.78
1205	Кабинет начальника спецотдела	16.20	1215	Кабинет начальника отделения	19.90
1218	Кабинет инспекторов спецотдела	19.68	1211	Кабинет инспекторов	19.44;19.66
	Подотдел воспитательной работы				15.86;15.66
1221	Кабинет начальника	19.58			16.17;19.32
1220	Кабинет начальника отделения	19.57			19.78;15.97
1219	Кабинет инспекторов (на 2 чел)	19.59;19.54			15.09;19.96
		19.56	1212	Служба Р и РТК (Спецсвязь)	19.55;19.78
	Следственное управление				19.91
1209	Кабинет начальника управления	19.19	1201	Коридор	103.11;55.7
1203	Кабинет заместителя начальника	~~16.20~~;18.83	1202	Лестничная клетка	13.3х2
	управления	12.36			22.4
			1210	Лифт и лифтовая холл	19.17
1207	Кабинет начальника отдела	16.58			41.20
1217	Кабинет инспекторов следственного	19.49;19.72	~~1222~~	~~Кладовая уборочного инвентаря~~	~~5.43~~
	управления	19.91;19.97	1216	Холл	46.40
		19.97;19.42	1206	Санузлы	14.77х2
1250	Рекреация	15,20	1223	Аппаратная связи	8.73

ВЕДОМОСТЬ ПРОЕМОВ ВОРОТ И ДВЕРЕЙ

МАРКА ПОЗ.	РАЗМЕР ПРОЕМА ММ	МАРКА ПОЗ.	РАЗМЕР ПРОЕМА ММ
1	1010 x 2070	5	710 x 2070
2	1010 x 2070	6	710 x 2070
3	1210 x 2810	8	810 x 2070
4	1210 x 2810	9	1310 x 2070

ТАБЛИЦА ОТВЕРСТИЙ ДЛЯ ИНЖЕНЕРНЫХ КОММУНИКАЦИЙ

МАРКА ПОЗ.	ШИРИНА ММ	ВЫСОТА ММ	ОТМЕТКА НИЗА	НАЗНАЧЕНИЕ	МАРКА ПОЗ.	ШИРИНА ММ	ВЫСОТА ММ	ОТМЕТКА НИЗА	НАЗНАЧЕНИЕ	МАРКА ПОЗ.	ШИРИНА ММ	ВЫСОТА ММ	ОТМЕТКА НИЗА	НАЗНАЧЕНИЕ
130	300	350	32.950	ОВ	134	150	150	33.150	ВК	9	640	500	30.800	ВК
131	150	200	33.100	ВК	135	250	350	32.950	ОВ	144	50	50	0,800*	ЭМ
132	600	200	32.880	ВК	4	400	400	32.285	ОВ	145	50	50	2,450*	ЭМ
133	200	300	30.800	ВК						146	50	50	-0,050*	ЭМ

* от ур. ч.п.

1	3	–	4-97	[illegible]	01.98
Изм.	Кол.уч.	Лист	N док.	Подп.	Дата
Нач.отд.		Нечаев	[illegible]		
Гл.констр.		Солодовников	[illegible]		
ГИП		Семенов	[illegible]		
Зав. гр.		Гребенюк			
Вед. инж.		Безопасный	[illegible]		

2264-АС

Административное здание УВД по ул.Ломухина в г.Кургане.

Стадия	Лист	Листов
РП	19	

План 12 этажа

КУРГАНГРАЖДАНПРОЕКТ