$S_{полезная}$ = 753.67 м²
$S_{лестниц}$ = 48.18 м²
$S_{тамбуров}$ = 21.48 м²
$S_{шахт}$ = 59.85 м²
$S_{строит}$ = 250.05 м³
$S_{расчет}$ = 1145.86 м²

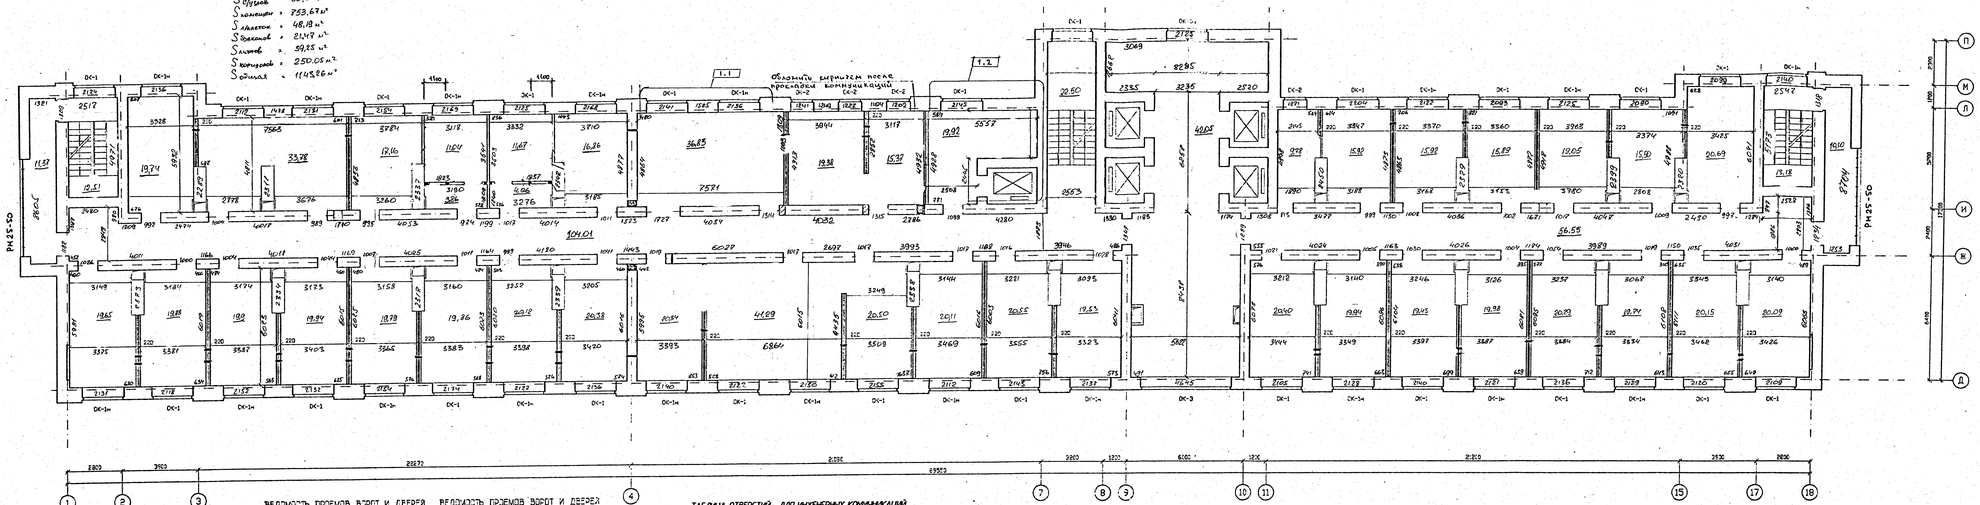

ВЕДОМОСТЬ ПРОЕМОВ ВОРОТ И ДВЕРЕЙ

МАРКА ПОЗ.	РАЗМЕР ПРОЕМА ММ	МАРКА ПОЗ	РАЗМЕР ПРОЕМА ММ
1	1010 × 2070	5	710 × 2070
2	1010 × 2070	6	710 × 2070
3	1210 × 2010	8	910 × 2070
4	1210 × 2010	9	1810 × 2070

ТАБЛИЦА ОТВЕРСТИЙ ДЛЯ ИНЖЕНЕРНЫХ КОММУНИКАЦИЙ

НАРУЖ. ПОЗ	ШИРИНА ММ	ВЫСОТА ММ	ОТМЕТКА НИЗА	НАЗНАЧЕНИЕ	ПРИМЕЧАНИЕ	НАРУЖ. ПОЗ	ШИРИНА ММ	ВЫСОТА ММ	ОТМЕТКА НИЗА	НАЗНАЧЕНИЕ	ПРИМЕЧАНИЕ
4	400	400	1.485*	ОВ	* от ур.ч.п.	143	200	300	0.000*	ВК	* от ур.ч.п.
140	250	350	2.150*	ОВ	* от ур.ч.п.	144	50	50	0.800*	ЭМ	* от ур.ч.п.
141	300	350	2.150*	ОВ	* от ур.ч.п.	145	50	50	2.450*	ЭМ	* от ур.ч.п.
142	150	150	2.350*	ВК	* от ур.ч.п.	146	50	50	0.050*	ЭМ	* от ур.ч.п.

ЭКСПЛИКАЦИЯ ПОМЕЩЕНИЙ

N ПОМ.	НАИМЕНОВАНИЕ	ПЛОЩАДЬ М2	N ПОМ.	НАИМЕНОВАНИЕ	ПЛОЩАДЬ М2
	Финансово-плановый отдел			Отдел оперативно-технической связи	
1118	Кабинет начальника отдела	19.97	1114	Кабинет начальника отдела	19.78
1117	Приемная	19.97	1113	Кабинет заместителя начальника отдела	19.78,19.30
1106	Кабинет заместителя начальника отдела	19.19 19.42,20.88	1112	Кабинет начальника отделения	19.55,19.30
1107	Кабинет начальника отделения	18.83	1111	Кабинет инспекторов ОПТС	15.66,15.66
~~1105~~	~~Касса~~	~~5.94~~			16.17,15.57
1103	Кабинет ОПО	19.94,15.38			15.69,19.16
		16.95,15.20			19.50,19.78
		16.58,12.38			19.91
		19.58,19.57	1116	Юридическая группа	19.66
		19.56,19.55			
		19.54,19.65	1101	Коридор	103.11,55.7
		19.49,19.72	1102	Лестничная клетка	13.92
		19.44x2			22.4
		19.91	1108	Архив и архивный холл	19.47
					41.20
1104	Санузлы	1.477x2	1109	Кладовая уборочного инвентаря	5.20
1110	Аппаратная	6.73	1115	Холл	45.40
			1150	Рекреация	45.20

1	5	–	4-97	Ж2	06.97	2264-АС	
Изм.	Кол.уч.	Лист	N док.	Подп.	Дата		
Разраб.			Черняев			г.Ижевск.	
Гл.арх.проекта			Зиновьев А.Н.				
Гл.спец.			Черняев				
Нач.отд.			Зиновьев			Стадия	Лист	Листов
Нач.пр.			Зиновьев А.Н.			Р	18	
План II этажа						КОРГИПРОГРАЖДАНПРОЕКТ		

Копировал | Формат А3